ДЕЙСТВИТЕЛЬНО
В ТЕЧЕНИЕ 1 ГОДА

поэтажный план

на часть 1 этажа ~~квар.~~/помещ. № 1
корп(~~стр.~~)№ 5 дом № 33
по адресу: Ботаническая ул кв.№
СВ АО г.Москвы

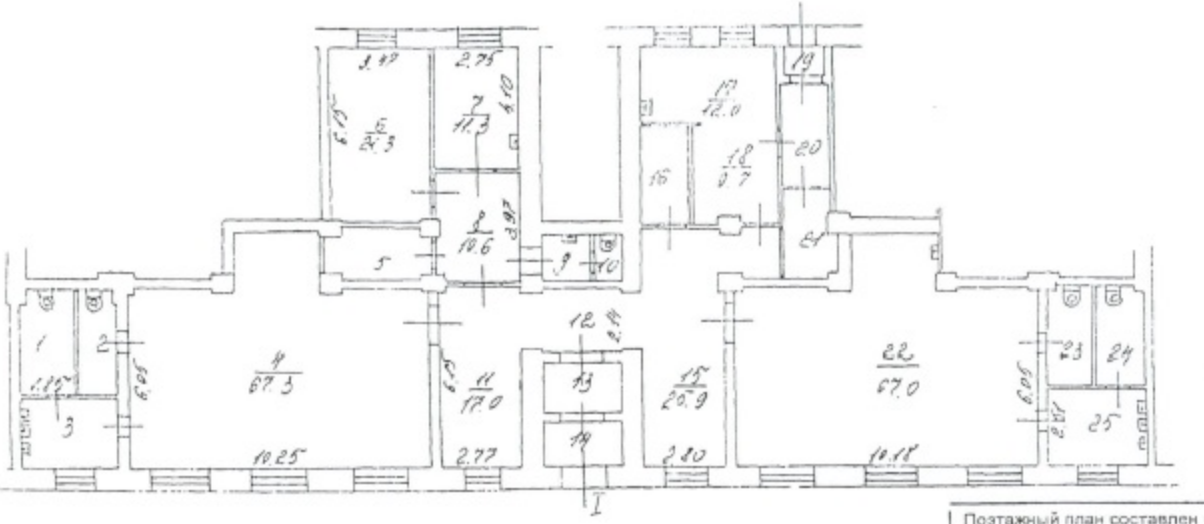

Масштаб 1:200

Северо-Восточное территориальное бюро технической инвентаризации города Москвы

Поэтажный план составлен по состоянию на
« 17 » октября 1979 г.
Исполнитель
Проверил
« 22 » ноября 2006 г.